



wieś Obłaczkowo

Handwritten annotations in red ink:

- H=20 m
- K=4 = 6m
- 1090/245
- AM
- AG1
- 5-31m

Handwritten annotations in red ink:

- AM 1421
- H=7.5m
- K=3m
- 0=145

Handwritten annotations in red ink:

- AM 991
- H=10m
- K=10m
- 200/130

Handwritten annotations in red ink:

- 5=23m

Handwritten annotations in red ink:


- H=20m
- K=5=0
- 2011









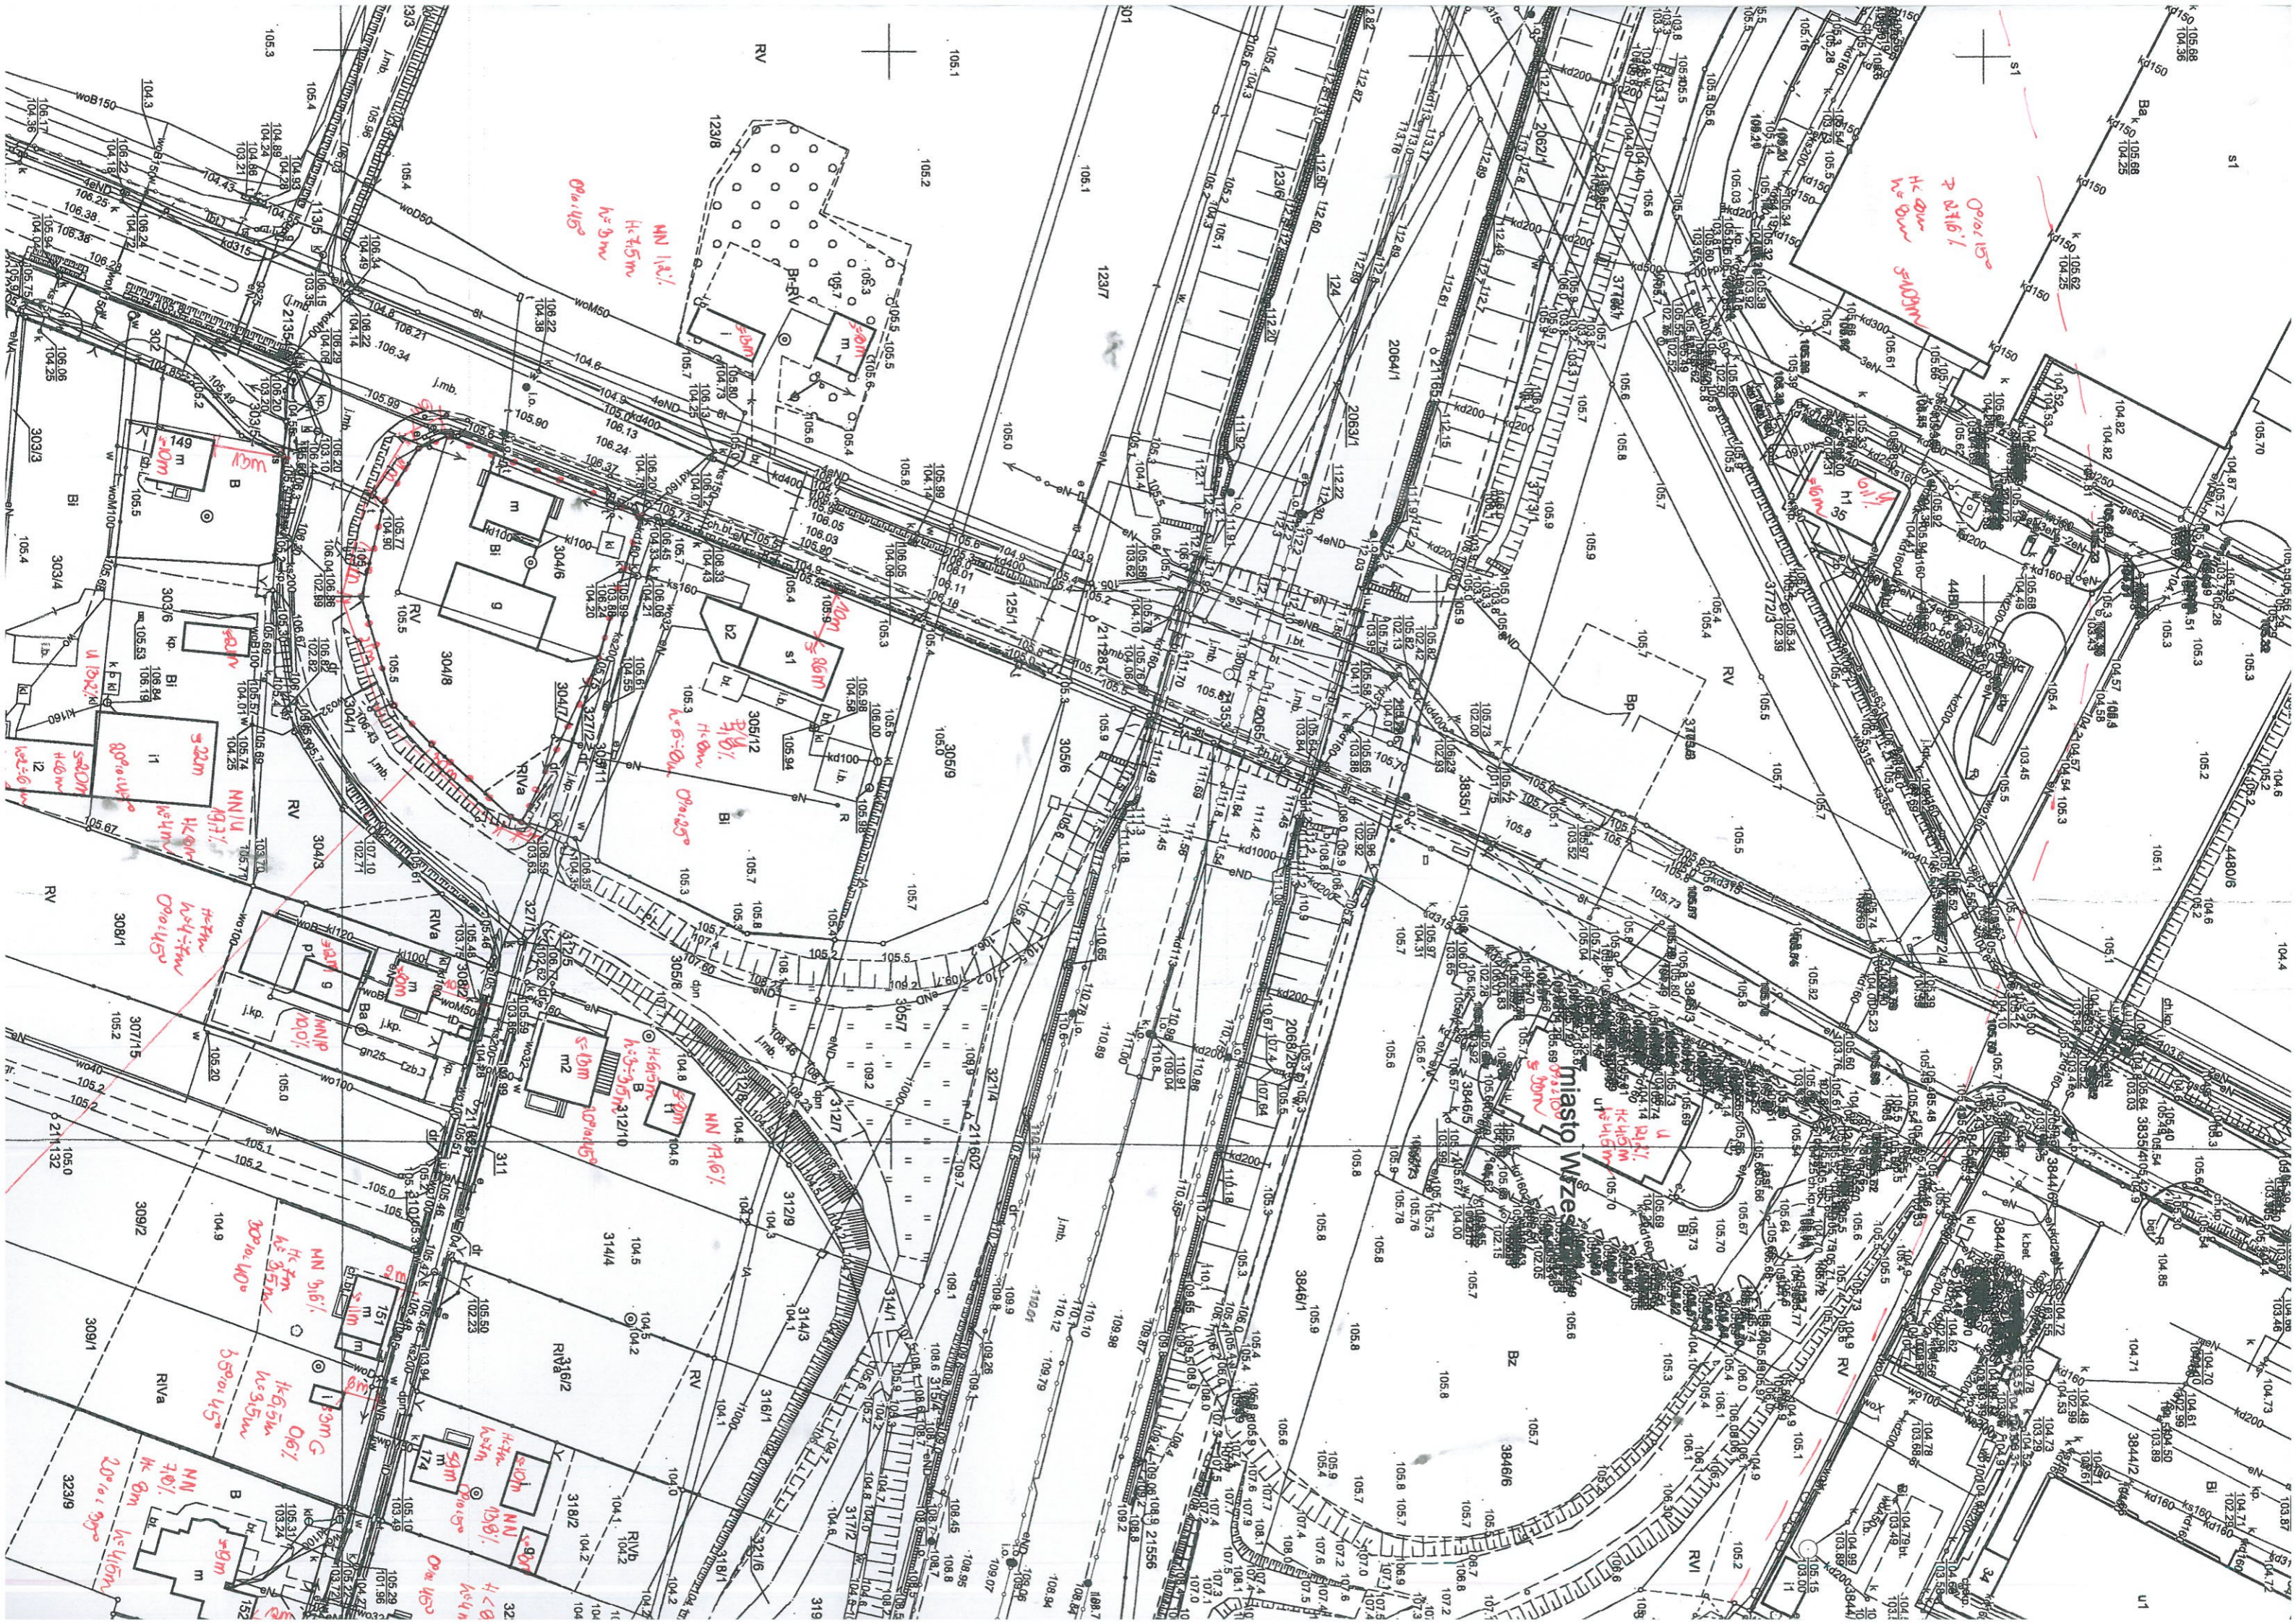





CZĘŚĆ GRAF  
 I ZAGOSPOD  
 SPRAWA NR:  
 UŻYTE OZNAČENIE

- - - - -  
 +6.0m+  
 17.6%  
 5=9.0m  
 h=3.2m  
 H<8.0m  
 10° < Δ < 30°  
 MN/MW/U/...






32016 104.8

Alustrada A2  
lmb

30912  
30911  
30910



































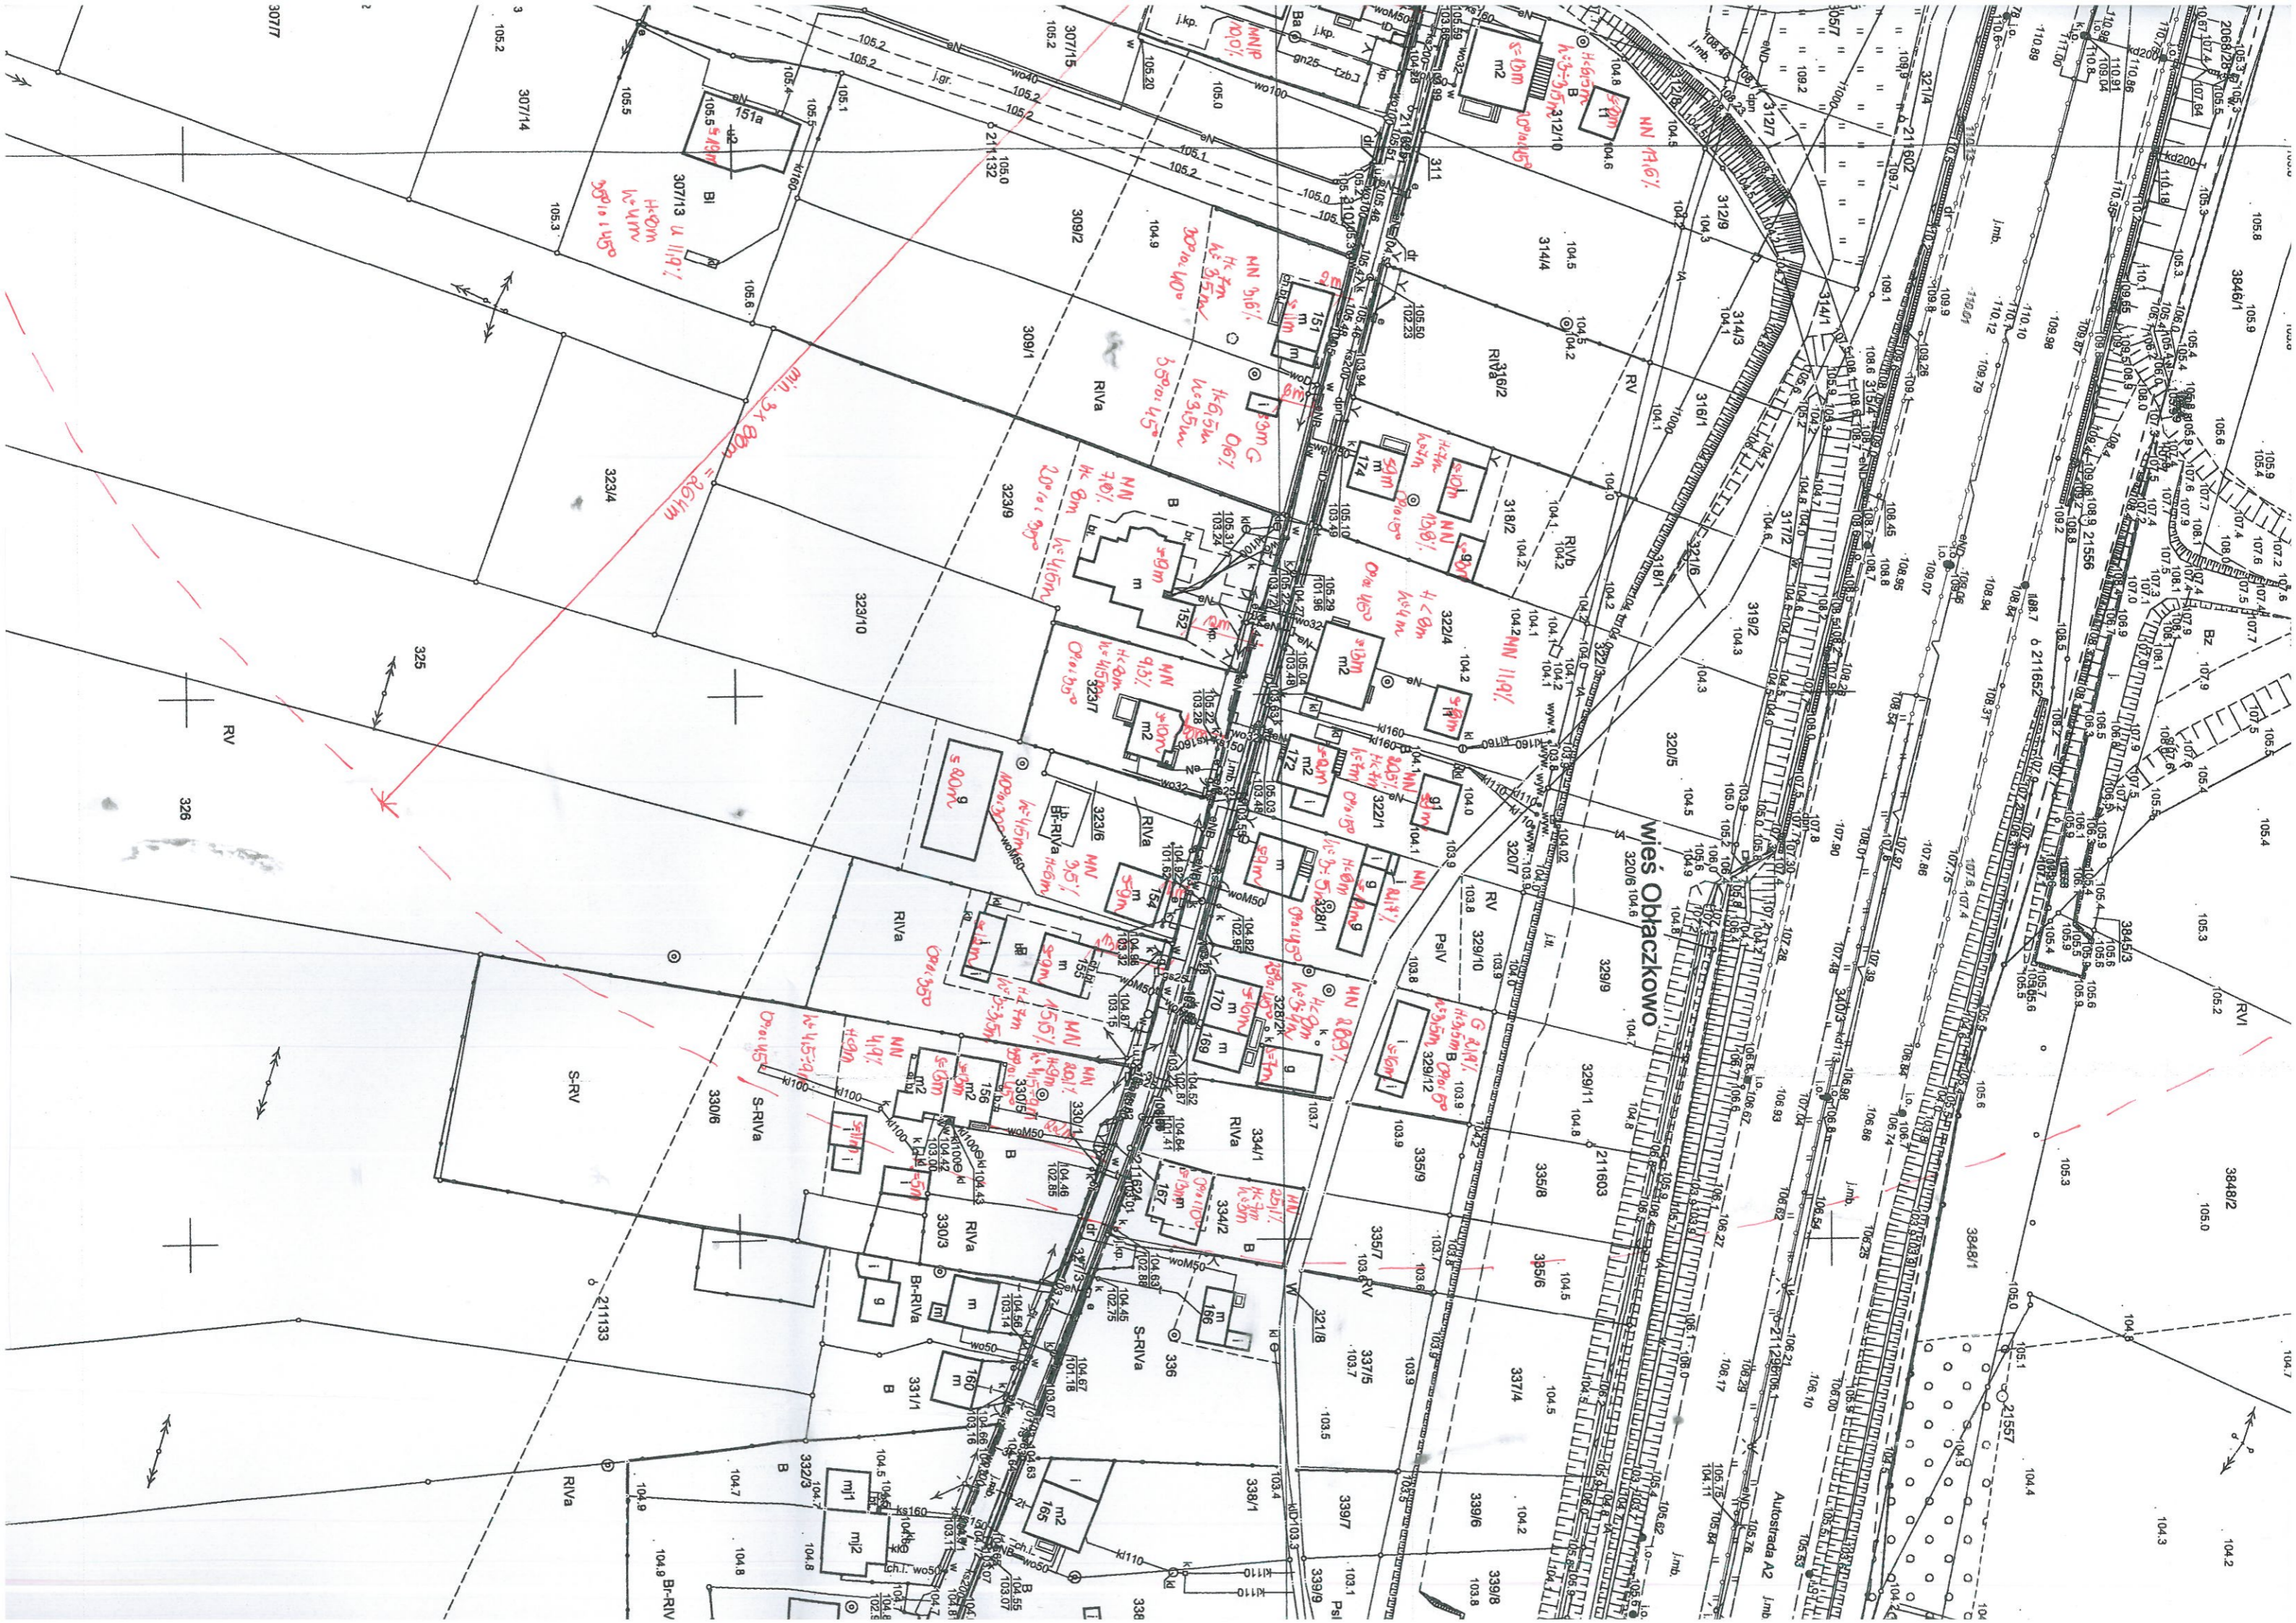



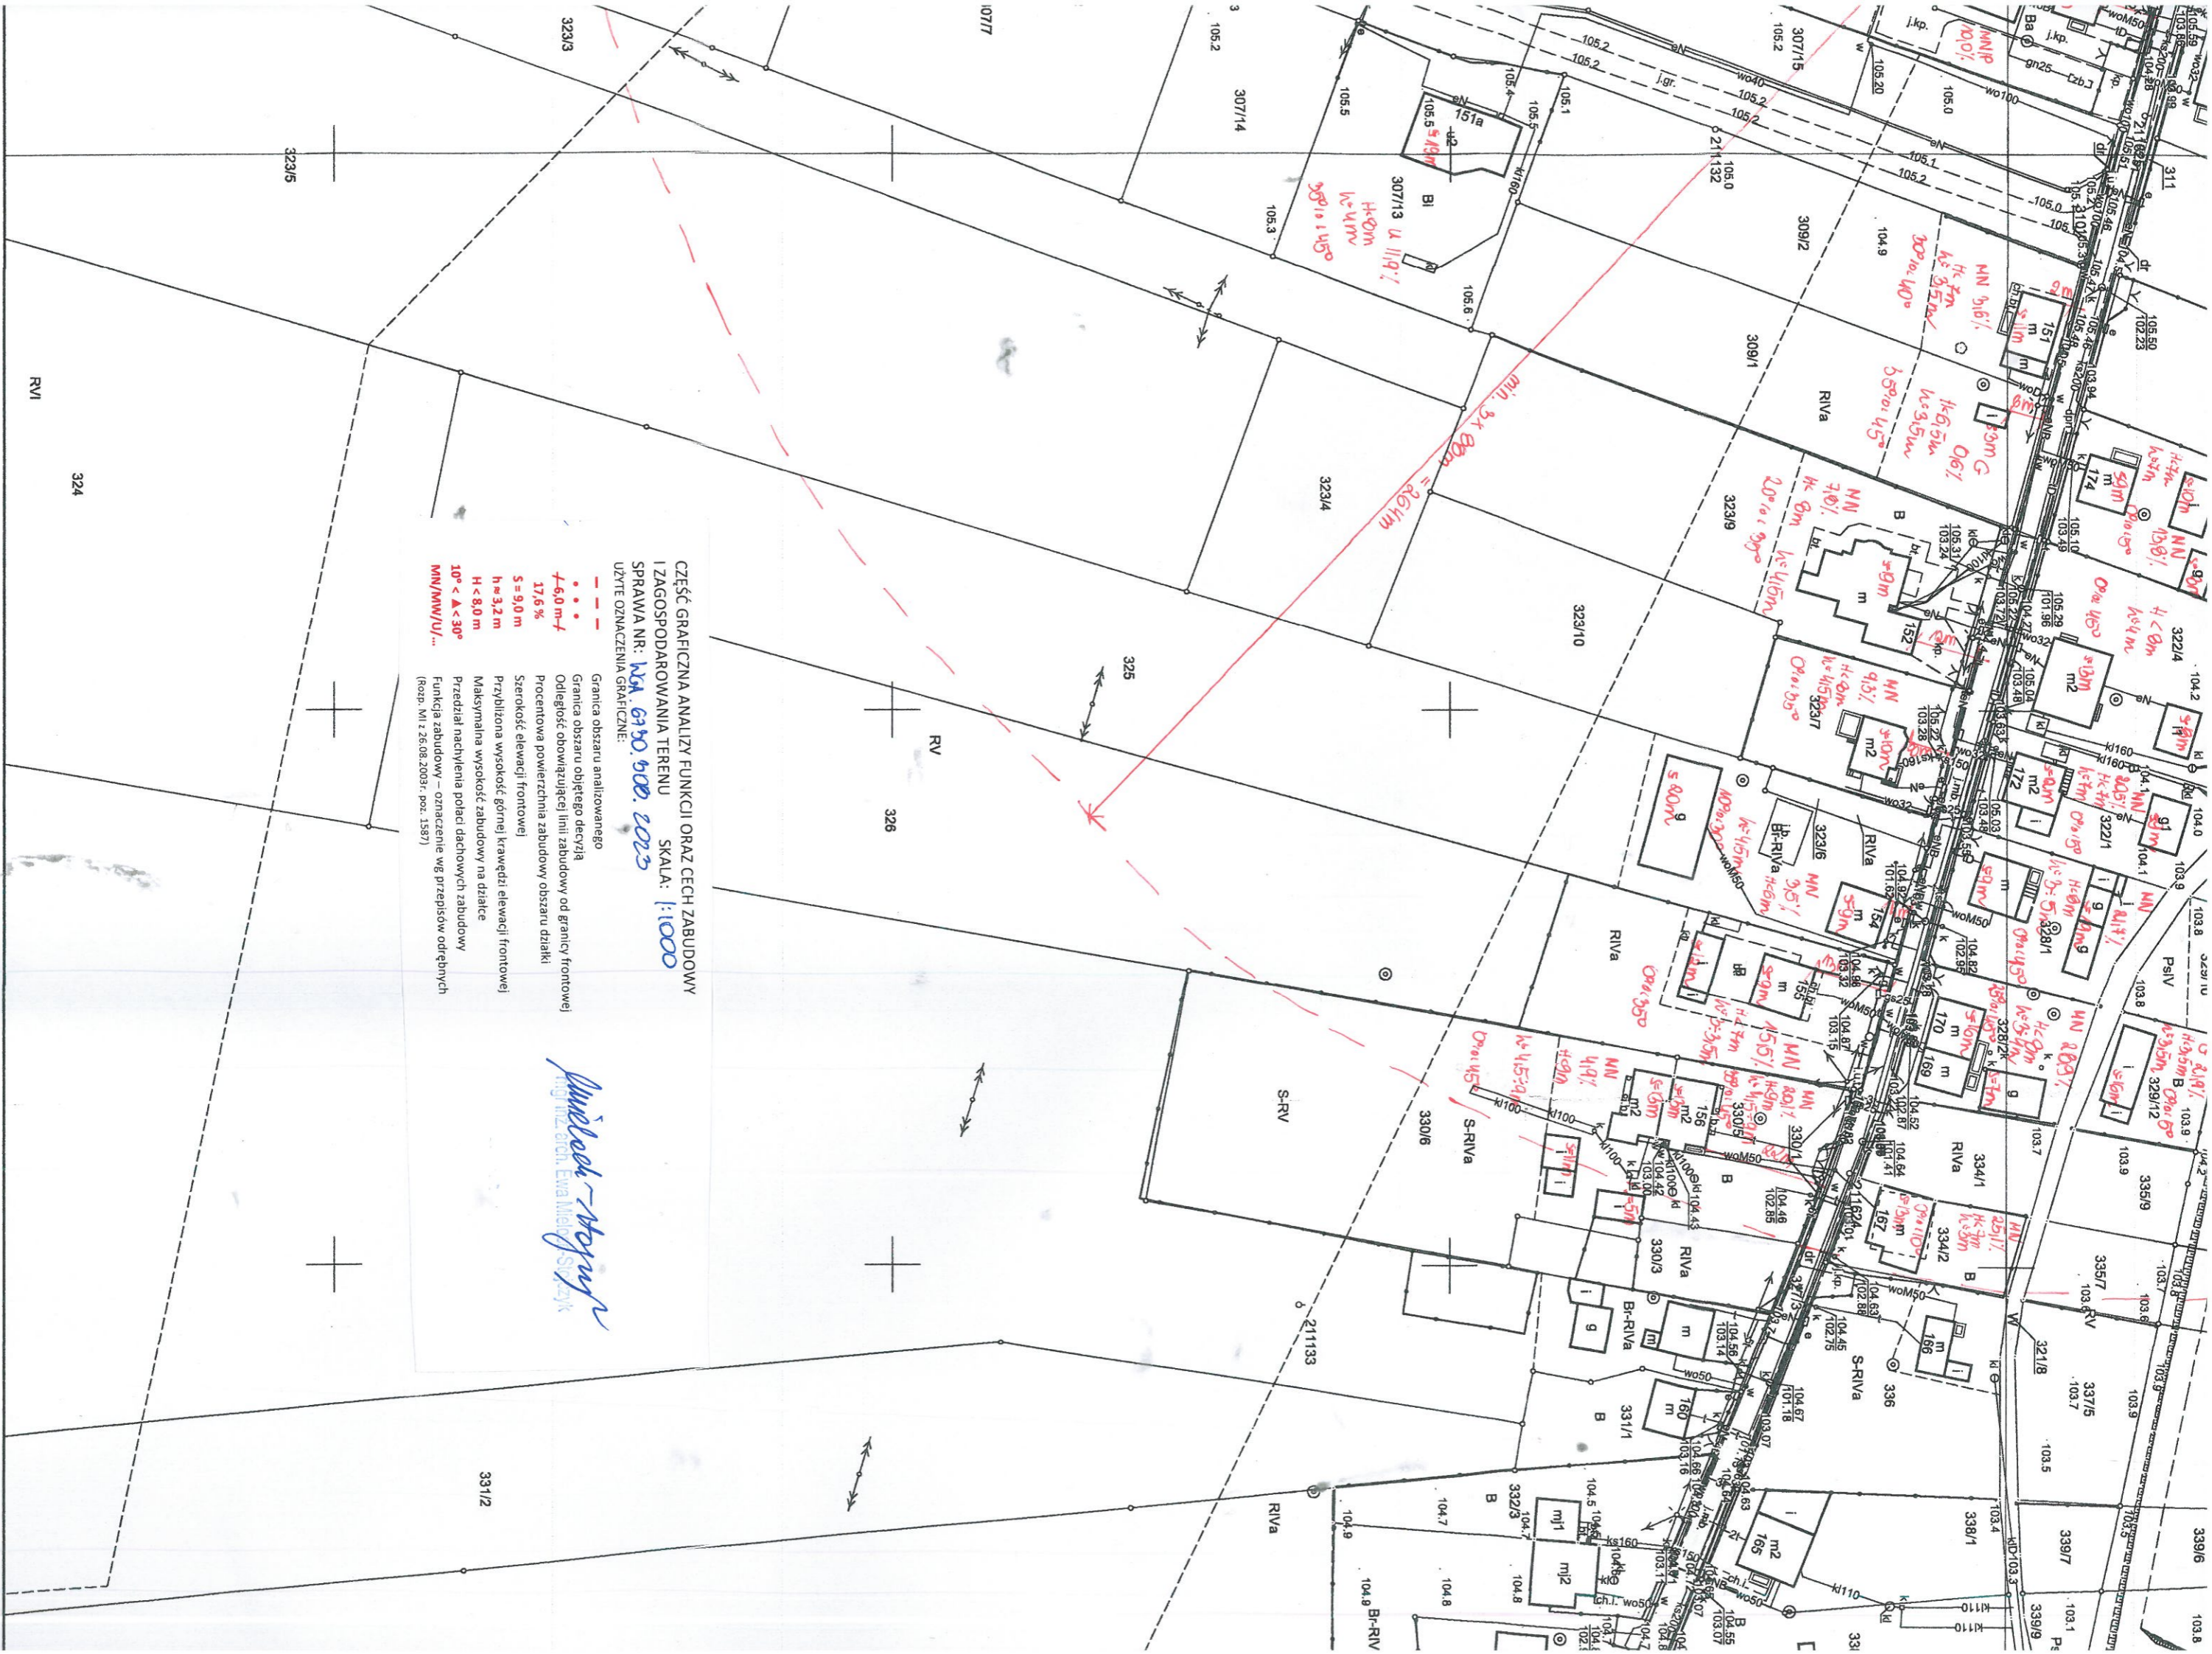


CZĘŚĆ GRAFICZNA ANALIZY FUNKCJI ORAZ CECH ZABUDOWY  
 I ZAGOSPODAROWANIA TERENU SKALA: 1:1000  

- UŻYTE OZNACZENIA GRAFICZNE:
- - - - - Granica obszaru analizowanego
  - - - - - Granica obszaru objętego decyzją
  - - - - - Odległość obowiązującej linii zabudowy od granicy frontowej
  - - - - - Procentowa powierzchnia zabudowy obszaru działki
  - - - - - Szerokość elewacji frontowej
  - - - - - Przybliżona wysokość górnej krawędzi elewacji frontowej
  - - - - - Maksymalna wysokość zabudowy na działce
  - - - - - Przedział nachylenia połaci dachowych zabudowy
  - - - - - Funkcja zabudowy – oznaczenie wg przepisów odrębnych (Rozp. Mi z 26.08.2003r., poz. 1587)

*Anna Mielęcka - Bogusław*  
 Inżynier architekt, Ewa Mielęcka - Siozycyk



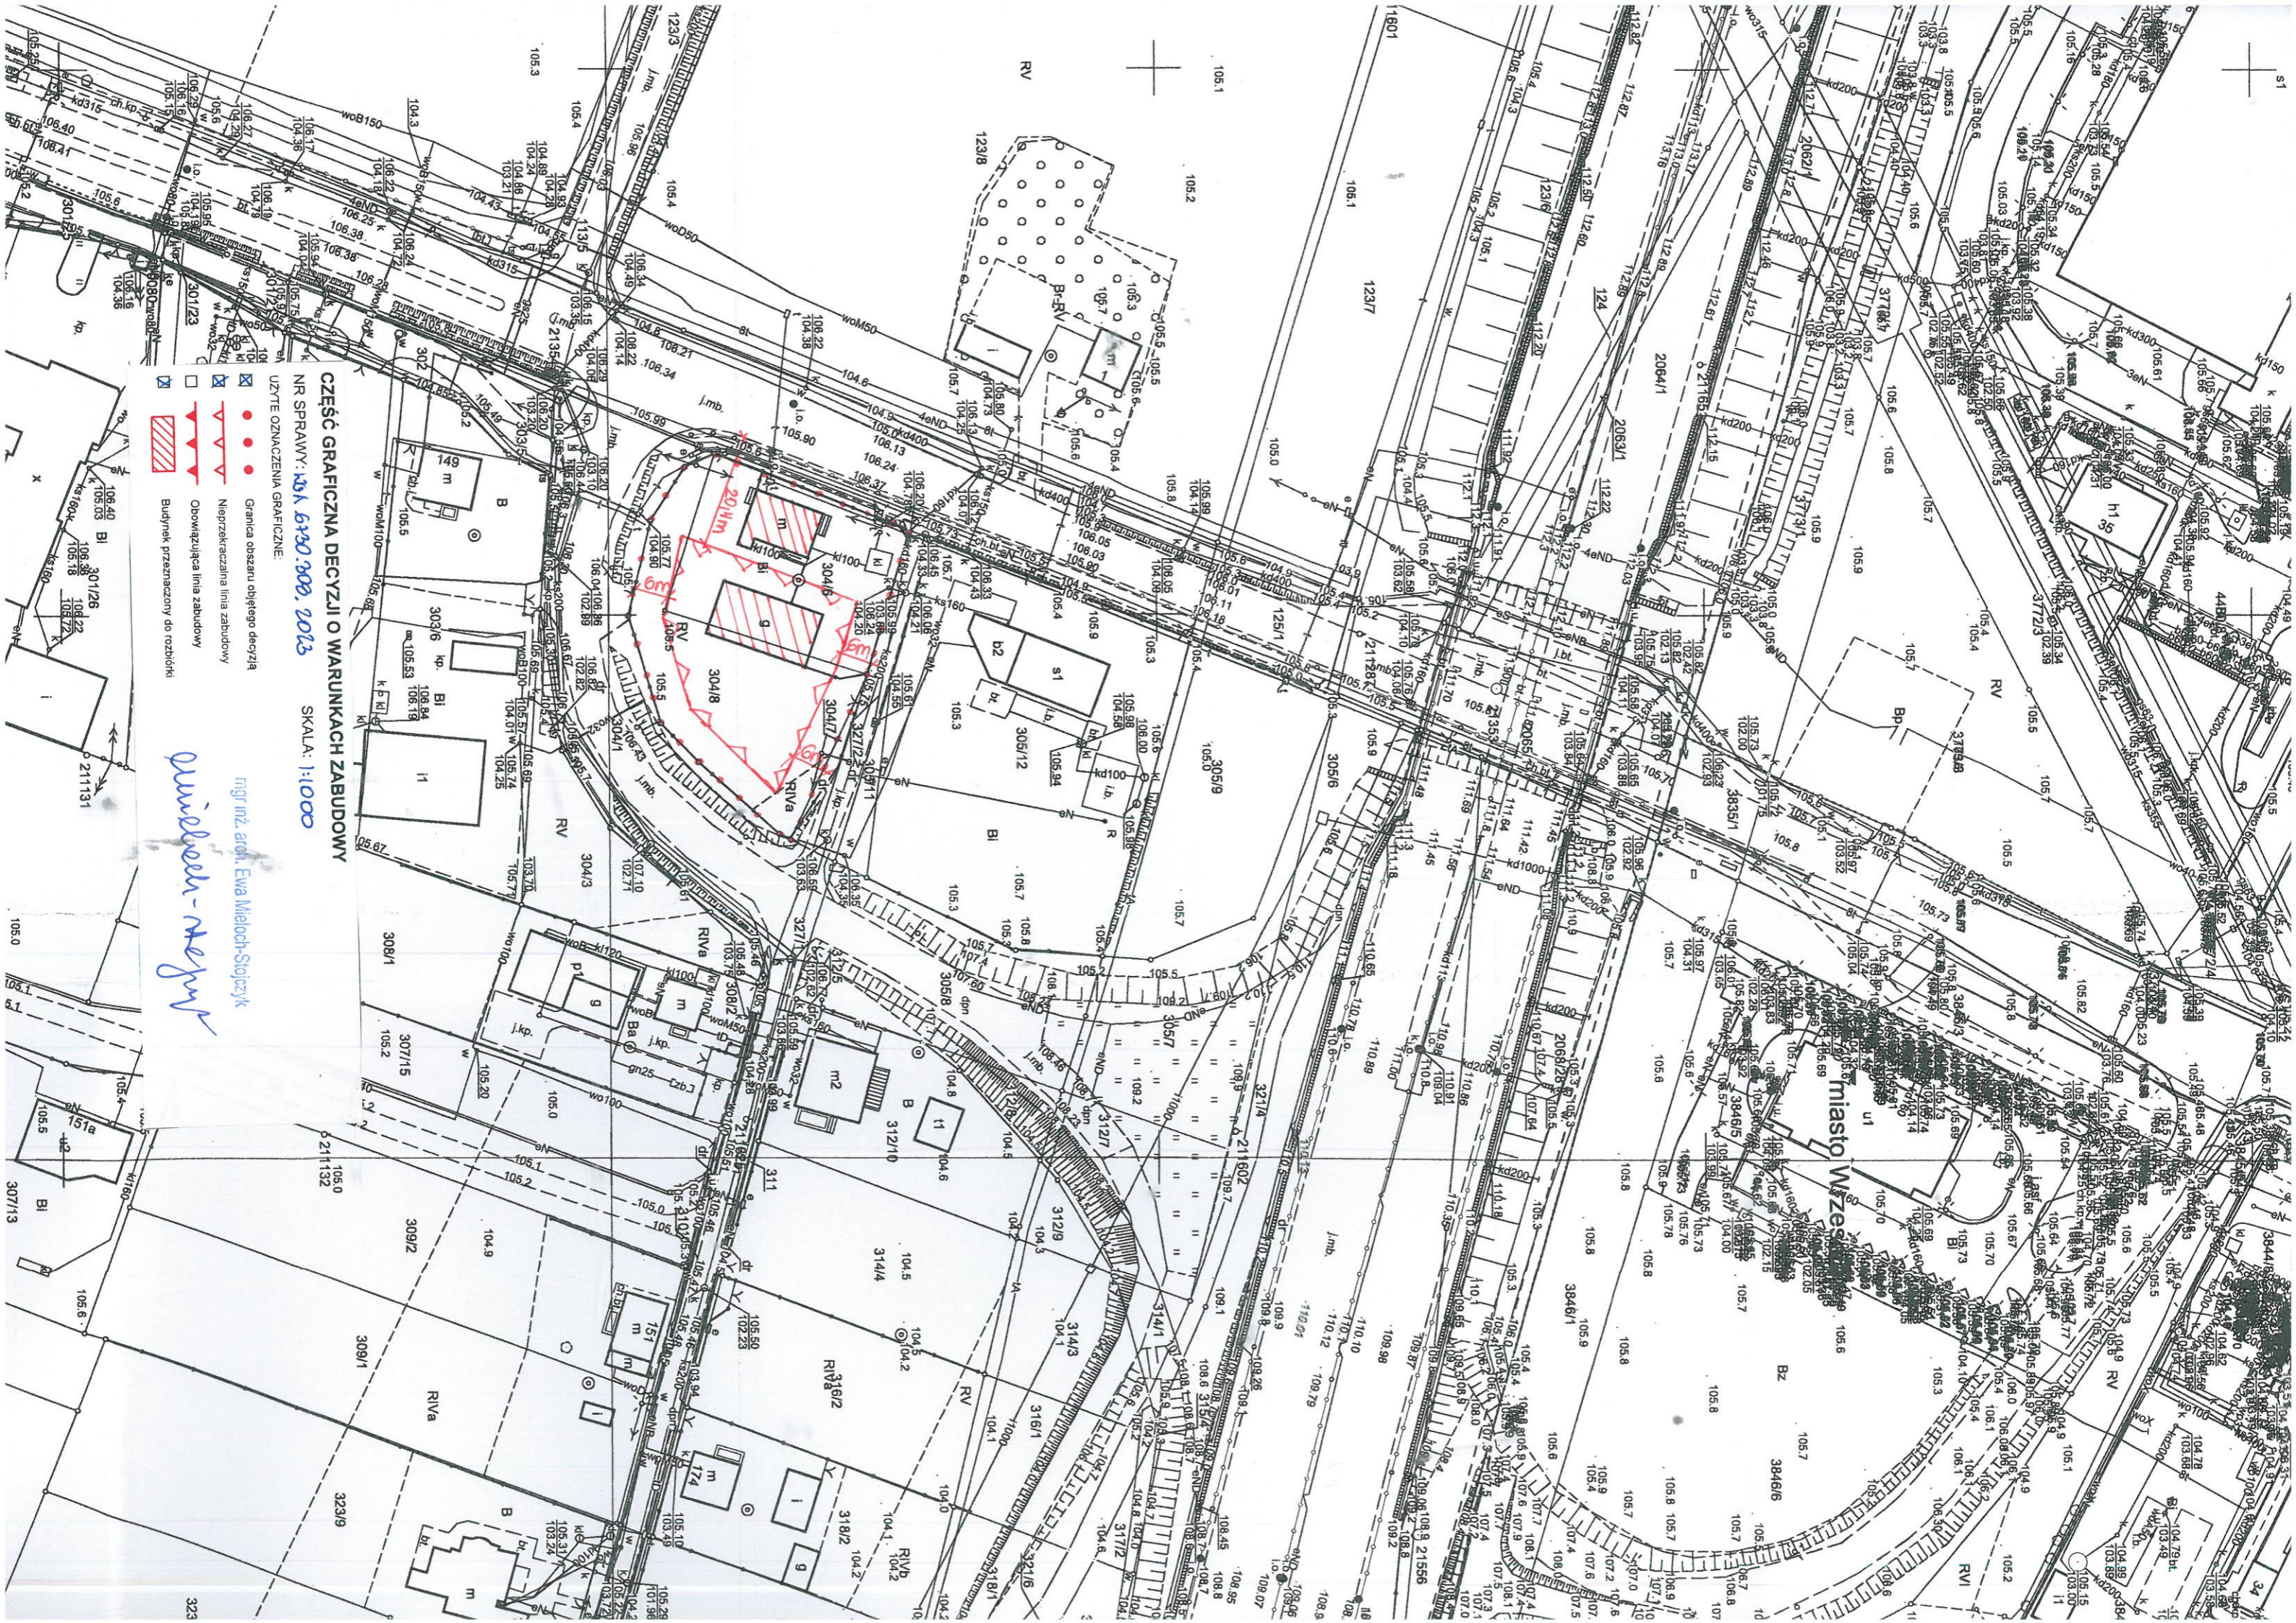

**CZĘŚĆ GRAFICZNA DECYZJI O WARUNKACH ZABUDOWY**


SKALA: 1:1000

UZYTE OZNACZENIA GRAFICZNE:

- Granica obszaru objętego decyzją
- ▾ Nieprzekraczalna linia zabudowy
- ▾ Obowiązkująca linia zabudowy
- ▨ Budynki przeznaczony do rozbiórki

*mgr inż. arch. Ewa Mieloch-Słoczyk*  
*Quilborn-Meyur*